
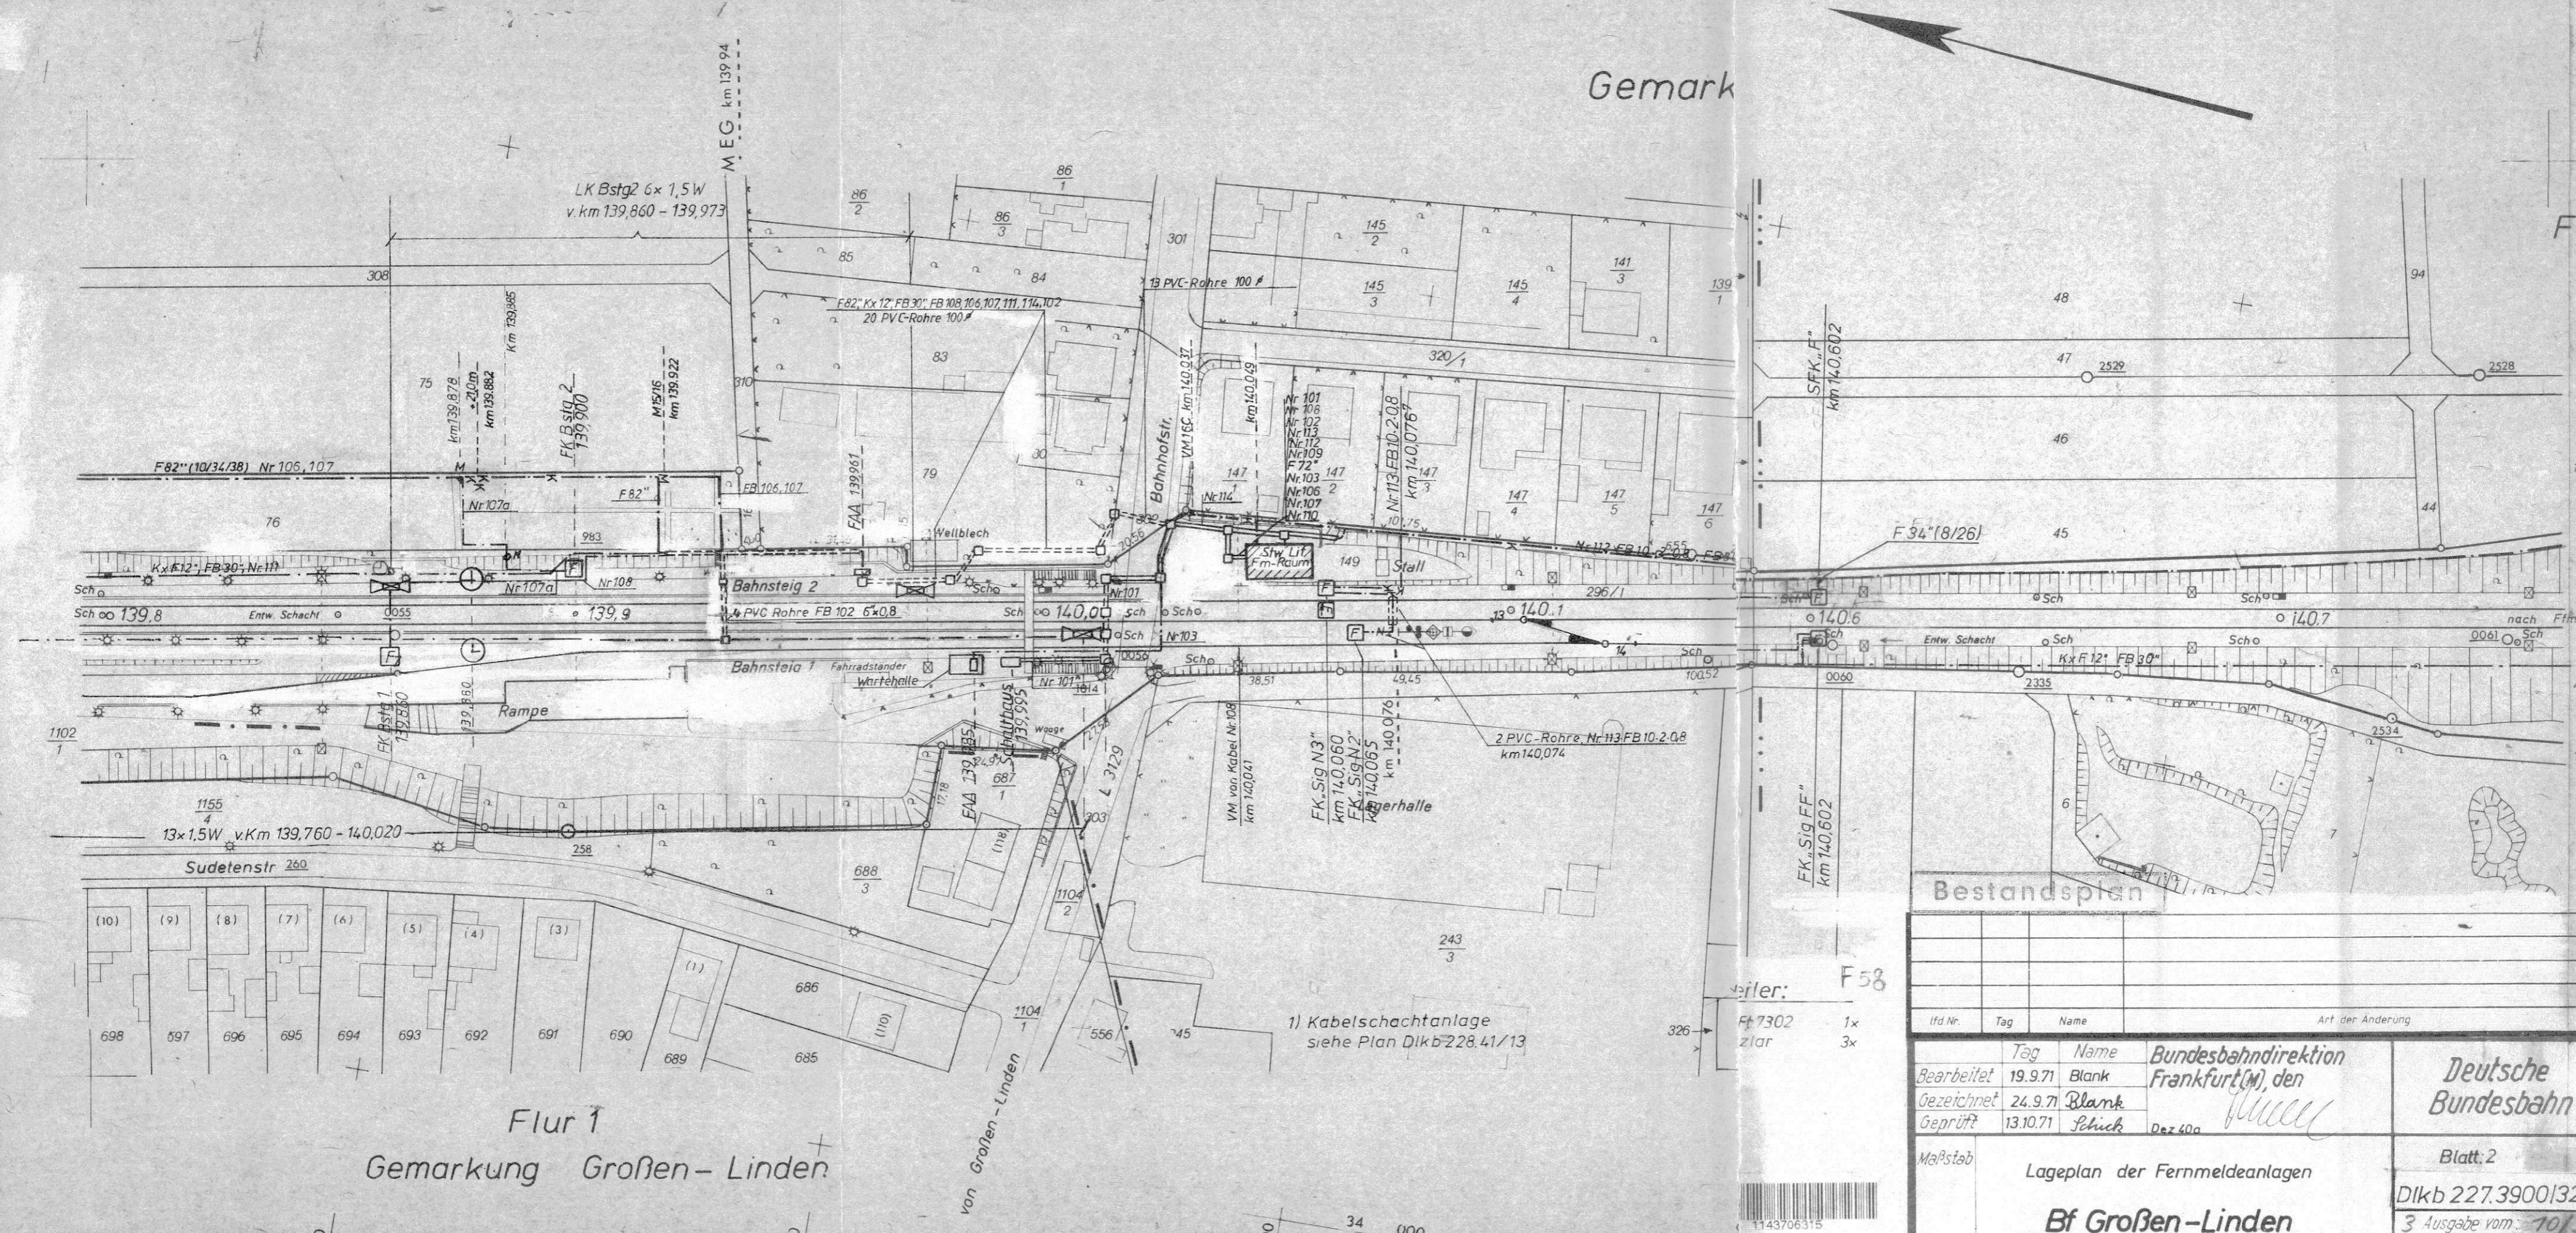


Gemarkung

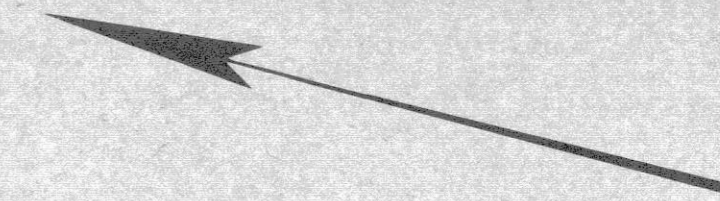

Flur 1  
Gemarkung Großen-Linden

**Bestandsplan**

lfd. Nr.	Tag	Name	Art der Änderung

Maßstab: 0,3m<sup>2</sup>

Lageplan der Fernmeldeanlagen

**Bf Großen-Linden**

10: A00000 48 778

Blatt 2

DIKb 227.3900/32

3 Ausgabe vom: 10/193

B Ers. DIKb 22741/13

Material: F 58  
FK 7302 1x  
Zlar 3x

1) Kabelschachtanlage  
siehe Plan DIKb 228.41/13

